

济南市历城区住房和城乡建设局  
建设工程消防验收备案抽查复查结果通知书

历城建消验备字〔2024〕第042号



济南市历城区大树体育培训学校有限公司：

根据《中华人民共和国建筑法》《中华人民共和国消防法》《建设工程质量管理条例》《建设工程消防设计审查验收管理暂行规定》等有关规定，你单位申请消防验收备案的济南市历城区大树体育培训学校有限公司室内装修工程（改建）被确定为检查对象。本次验收范围包括：地上第3层，建筑面积1103平方米，建筑高度8.4米，使用性质：体育培训。该工程地址：济南市历城区路劲中心广场（路劲东城三期建设项目）3-23B商铺。该工程施工单位为中滕控股集团有限公司，消防设计单位为中滕勘察设计有限公司，消防施工单位为中滕控股集团有限公司，技术服务机构为山东胜大消防设施检测有限公司。

2024年4月18日，我局组织你单位及设计、施工、技术服务机构等单位有关人员对该工程开展现场评定，综合评定为不符合建设工程消防验收有关规定。

该工程已按照我局出具备案抽查结果通知书的问题进行整改，并提供现场相关整改的影像资料。2024年6月25日，我局组织你单位及设计、施工、检测等单位有关人员对该工程开展现场评定，按照国家工程建设消防技术标准和建设工程消防验收有关规定，根据申请材料、建设工程现场评定及提交整改报告情况，经检查：

该工程符合建设工程消防验收有关规定，同时落实以下意见：

一、此结论仅对当日验收所涉及设施情况负责，投入使用后建设或使用单位应当履行消防安全责任，确保疏散通道、安全出口、消防车通道畅通，保证防火防烟分区、防火间距符合消防技术标准，确保建筑消防器材完好有效，确保建筑消防设施完整好用，加强对消防给水管道、消火栓、消防水箱等设施的保温措施，确保在寒冷季节，各类消防设施设备的正常使用。

二、提供消防检测或现场评定的技术服务机构和从业人员依法对出具的检测意见负主体责任和相应的个人责任。

三、属于公众聚集场所的，在投入使用、营业前，建设或使用单位应当向消防救援机构申请消防安全检查。

四、此次验收的工程如需改变使用功能或扩建、改建、内部装修等，应按国家有关消防技术规范规定进行消防设计审查、验收。

五、在投入使用、营业前，建设或使用单位应当按照国家消防技术标准完成消防车通道的划线、标名、立牌工作。

本意见书所标注建筑总面积及建筑高度数据摘录于《建设工程规划许可证》，不属于本次消防验收行政许可事项内容。

如不服本决定，可以在收到本意见书之日起60日内依法申请行政复议，或者6个月内依法向人民法院提起行政诉讼。

附件：工程总平面示意图



济南市历城区住房和城乡建设局

2024年06月25日

建设单位签收人：宋洪涛

联系电话：1762360136


签收人身份证号：370902200011091510 2024年6月25日

一式两份，一份交建设单位，一份存档。





四川省建设工程设计出图专用章  
 注册证书编号：A510007

比例	日期
1:100	2024.4

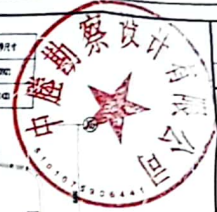

阴影区域非本次设计区域

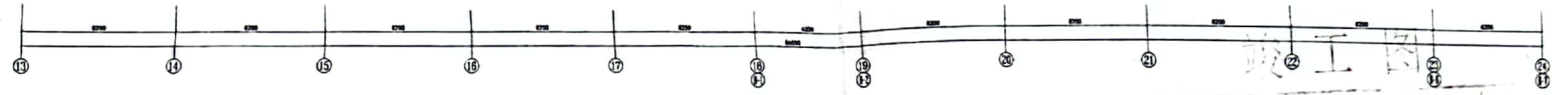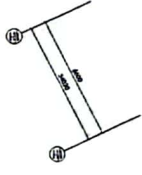

竣工图

原设计  
 陈冠尧

周敏  
 2024.4

设计

平面布置图 1:100

姓名	职务	日期
周敏	设计师	2024.4
陈冠尧	原设计	